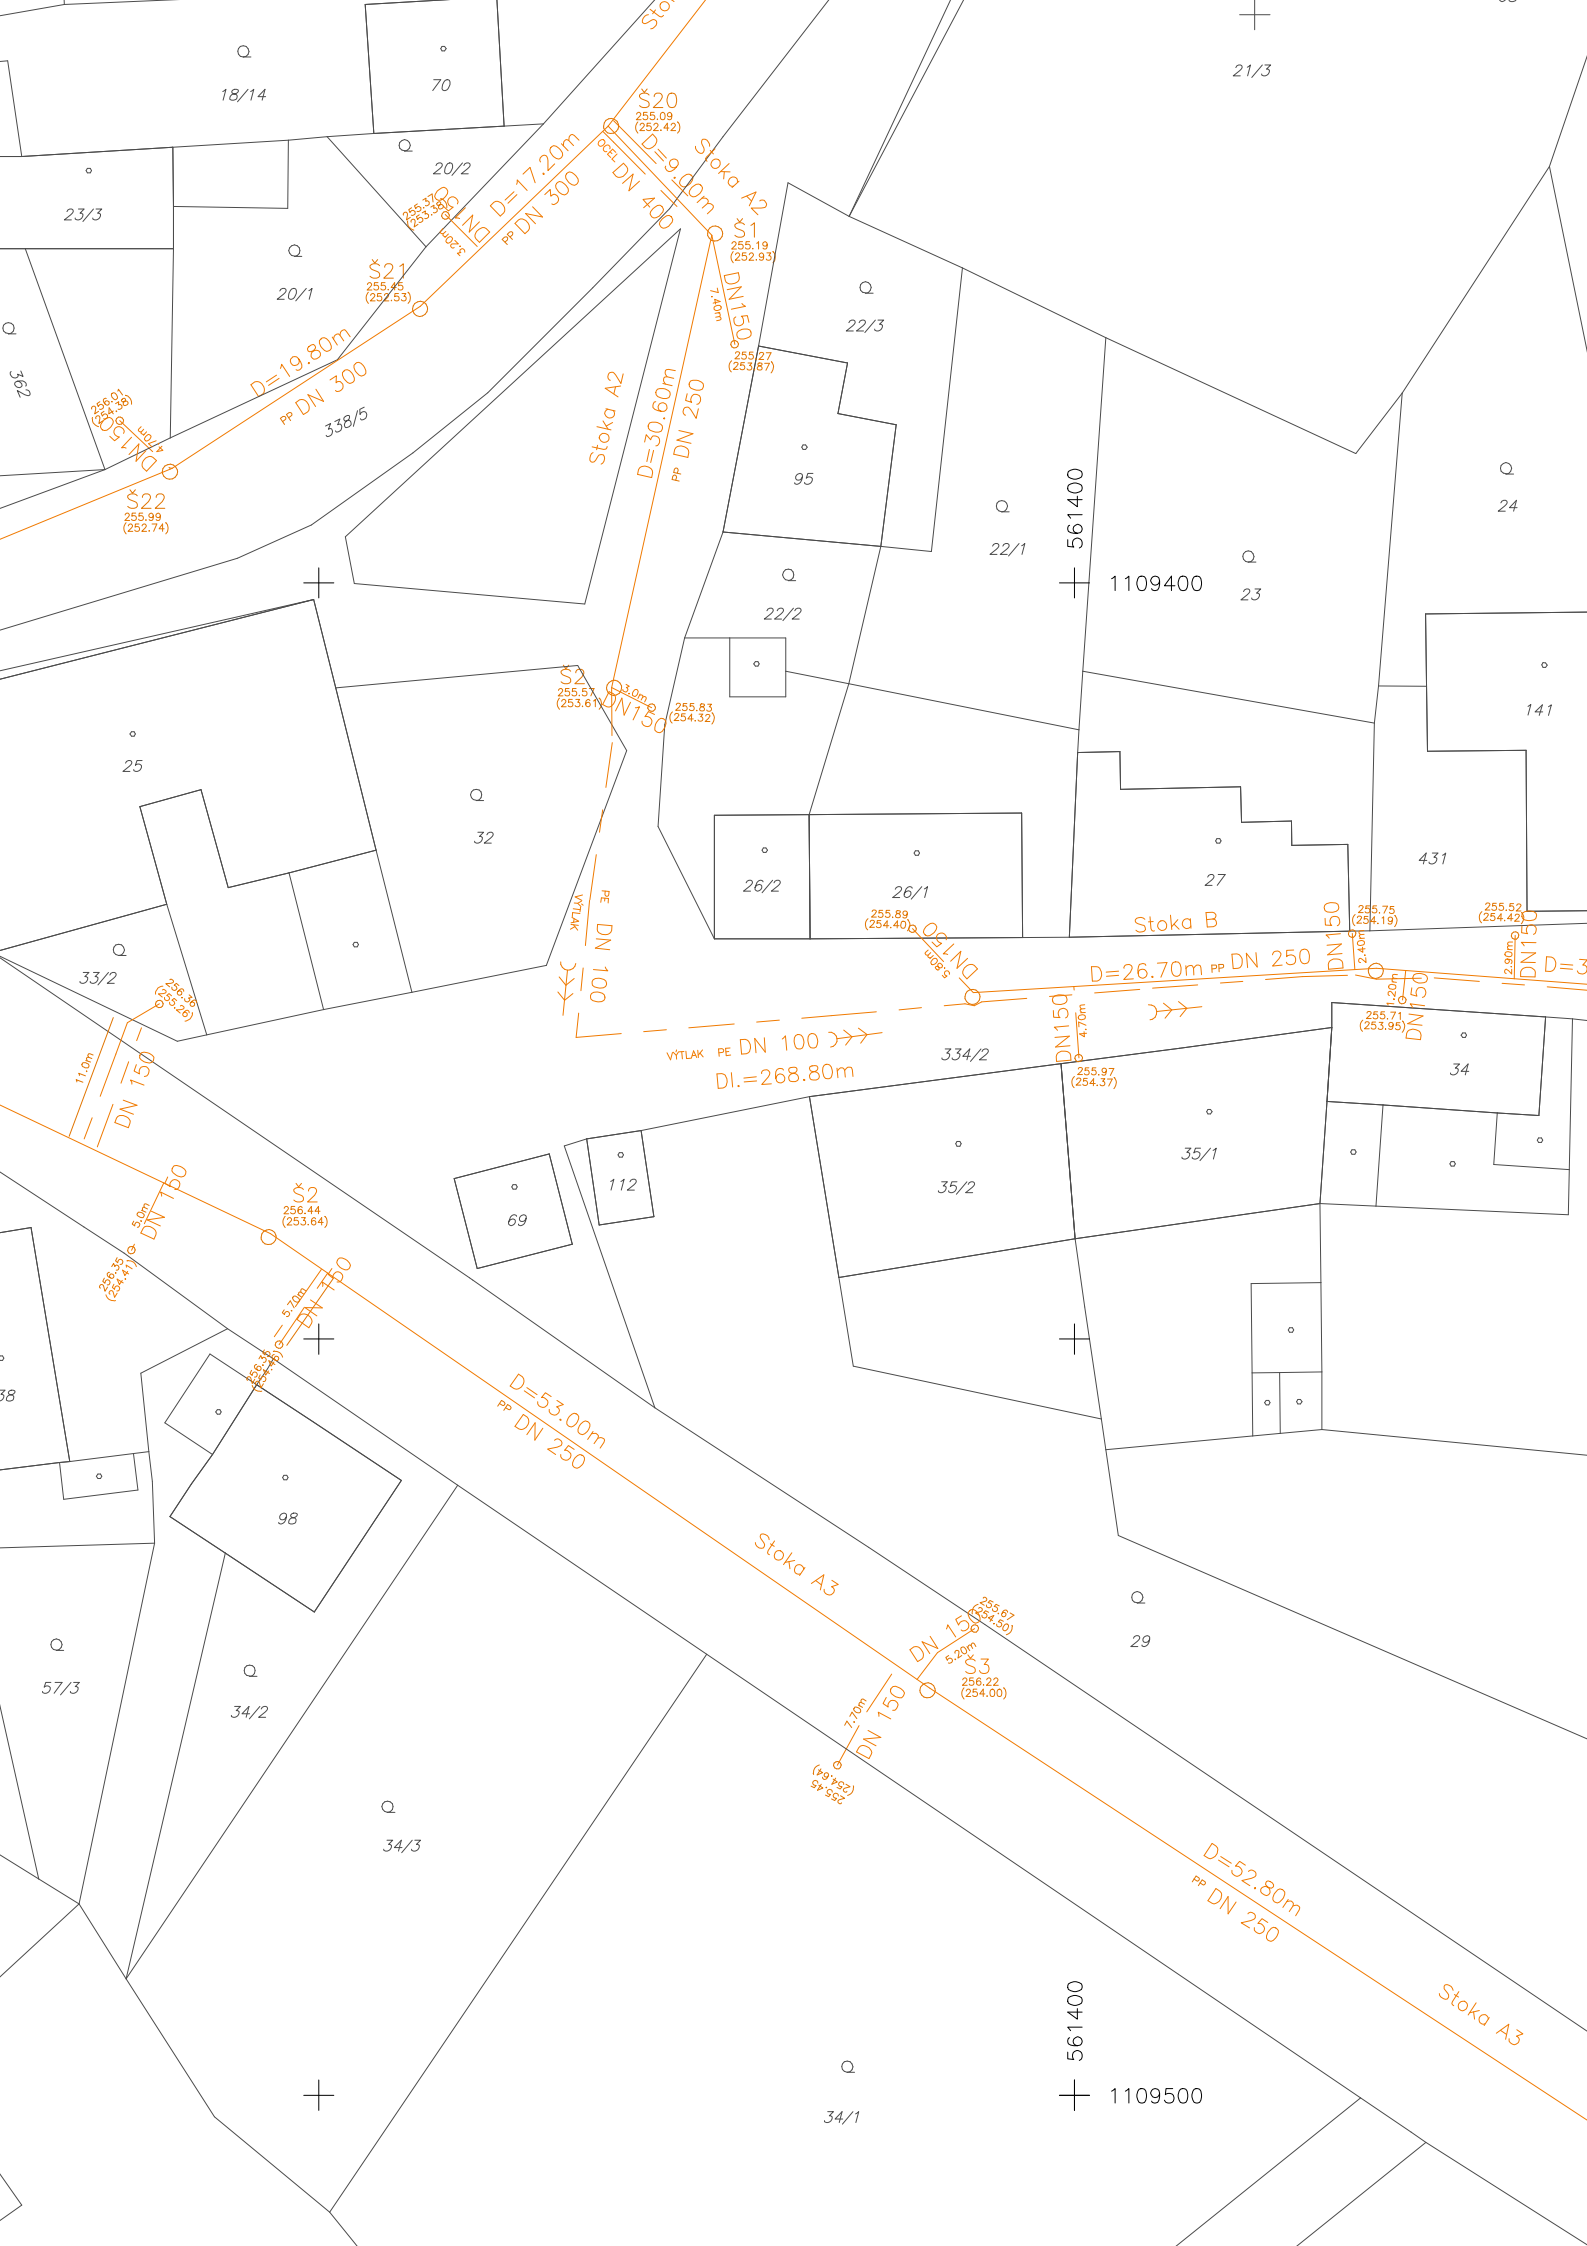
18/14
70
21/3
23/3
20/2
20/1
362
338/5
22/3
95
22/1
22/2
561400
1109400
23
24
141
25
32
33/2
26/2
26/1
27
431
Stoka A2
D=17.20m
PP DN 300
DN 400
D=9.00m
Stoka A2
S20
255.09
(252.42)
S21
255.45
(252.53)
S22
255.99
(252.74)
S1
255.19
(252.93)
DN150
255.27
(253.87)
D=19.80m
PP DN 300
DN 150
256.01
(254.36)
4.70m
Stoka A2
D=30.60m
PP DN 250
S2
255.57
(253.61)
3.0m
DN150
255.83
(254.32)
255.89
(254.40)
5.80m
DN150
Stoka B
D=26.70m PP DN 250
DN150
255.75
(254.19)
2.40m
255.52
(254.42)
2.90m
DN150
D=3
1.20m
DN 150
255.71
(253.95)
34
VÝTLAK PE DN 100
DN 100
VÝTLAK PE DN 100
Dl.=268.80m
334/2
DN150
4.70m
255.97
(254.37)
35/1
35/2
112
69
256.36
(255.26)
11.0m
DN 150
DN 150
5.0m
S2
256.44
(253.64)
256.35
(254.11)
5.70m
DN 150
256.33
(254.48)
D=53.00m
PP DN 250
Stoka A3
98
57/3
34/2
34/3
29
255.67
(254.50)
DN 150
5.20m
S3
256.22
(254.00)
7.70m
DN 150
255.45
(254.64)
D=52.80m
PP DN 250
Stoka A3
561400
1109500
34/1